

Zusammen  
für eine  
bessere Umwelt

SWU

SWU Energie GmbH Postfach 3867 89028 Ulm

Stadt Ulm  
SUB -Eng  
Münchner Str. 2  
89070 Ulm

Stadt					
Sup-					
Stadt					
und B					
Eing. 25. AUG. 2010					
HA	I	II	III	IV	V
z.d.A.					

*MF: SUB III*

SWU Energie GmbH  
Karlsruhe 1  
89073 Ulm

N11  
Planung Anlagen u. Netze  
Koordination  
Rolf Herrmann/Alexandra Weber  
Telefon 0731 / 166-1830  
Telefax 0731 / 166-1809  
rolf.herrmann@swu.de

20.08.2010

## Vorhabenbezogener Bebauungsplan "Ziegelländerweg-Beim Oberen Donauturm"

**hier: Stellungnahme der SWU Energie im Rahmen der Anhörung der Träger  
öffentlicher Belange nach § 4 Abs. 2 BauGB**

Sehr geehrte Damen und Herren,

die vorgesehene Neugestaltung des Plangebietes wurde auf Belange der SWU Energie geprüft. Wie zum Teil bereits bekannt ist, befindet sich im Plangebiet eine SWU Energie Trinkwasserhauptleitung  $\varnothing$  500 und Einrichtungen der FUG.

Von Seiten der SWU Energie wurde die dingliche Sicherung bereits im Zuge der Verlegung (2009) der o. g. Hauptleitung veranlasst und ist zwischenzeitlich vollzogen. Wie bereits mit den zuständigen Fachbereichen angesprochen, muss für diese Trinkwasserleitung im geplanten Neubau ein begehbare Schacht vorgesehen werden, über den auch die FUG mitgeführt werden kann. Die SWU Energie möchte darauf hinweisen, dass dieser Schacht für Stör- und Unterhaltsmaßnahmen jederzeit mit LKW und entsprechenden Geräten angefahren werden muss. Die Voraussetzungen sind im Vorfeld mit den Fachbereichen von SWU Energie und FUG detailliert auf ihre Umsetzung zu prüfen bzw. abschließend zu klären.

Wir bitten um Beachtung und frühestmögliche Einbeziehung der SWU Energie und der FUG in weitere Schritte.

Freundliche Grüße

SWU Energie GmbH

i. A.

*F. Meier*  
Florian Meier

i. A.

*R. Herrmann*  
Rolf Herrmann

Anlagen  
Bestandspläne Trinkwasser, Strom


Ein Unternehmen der  
SWU Stadtwerke Ulm/Neu-Ulm GmbH  
Internet: [www.swu.de](http://www.swu.de)  
E-Mail: [info@swu.de](mailto:info@swu.de)

Geschäftsführer:  
Matthias Berz  
Jürgen Schöffner

Vorsitzender des Aufsichtsrats:  
Oberbürgermeister Ivo Gönner  
Amtsgericht Ulm HRB Nr. 4711  
Ust.-ID-Nr. DE812774627

Bankverbindung:  
Sparkasse Ulm  
Kto.-Nr. 100089  
BLZ 630 500 00



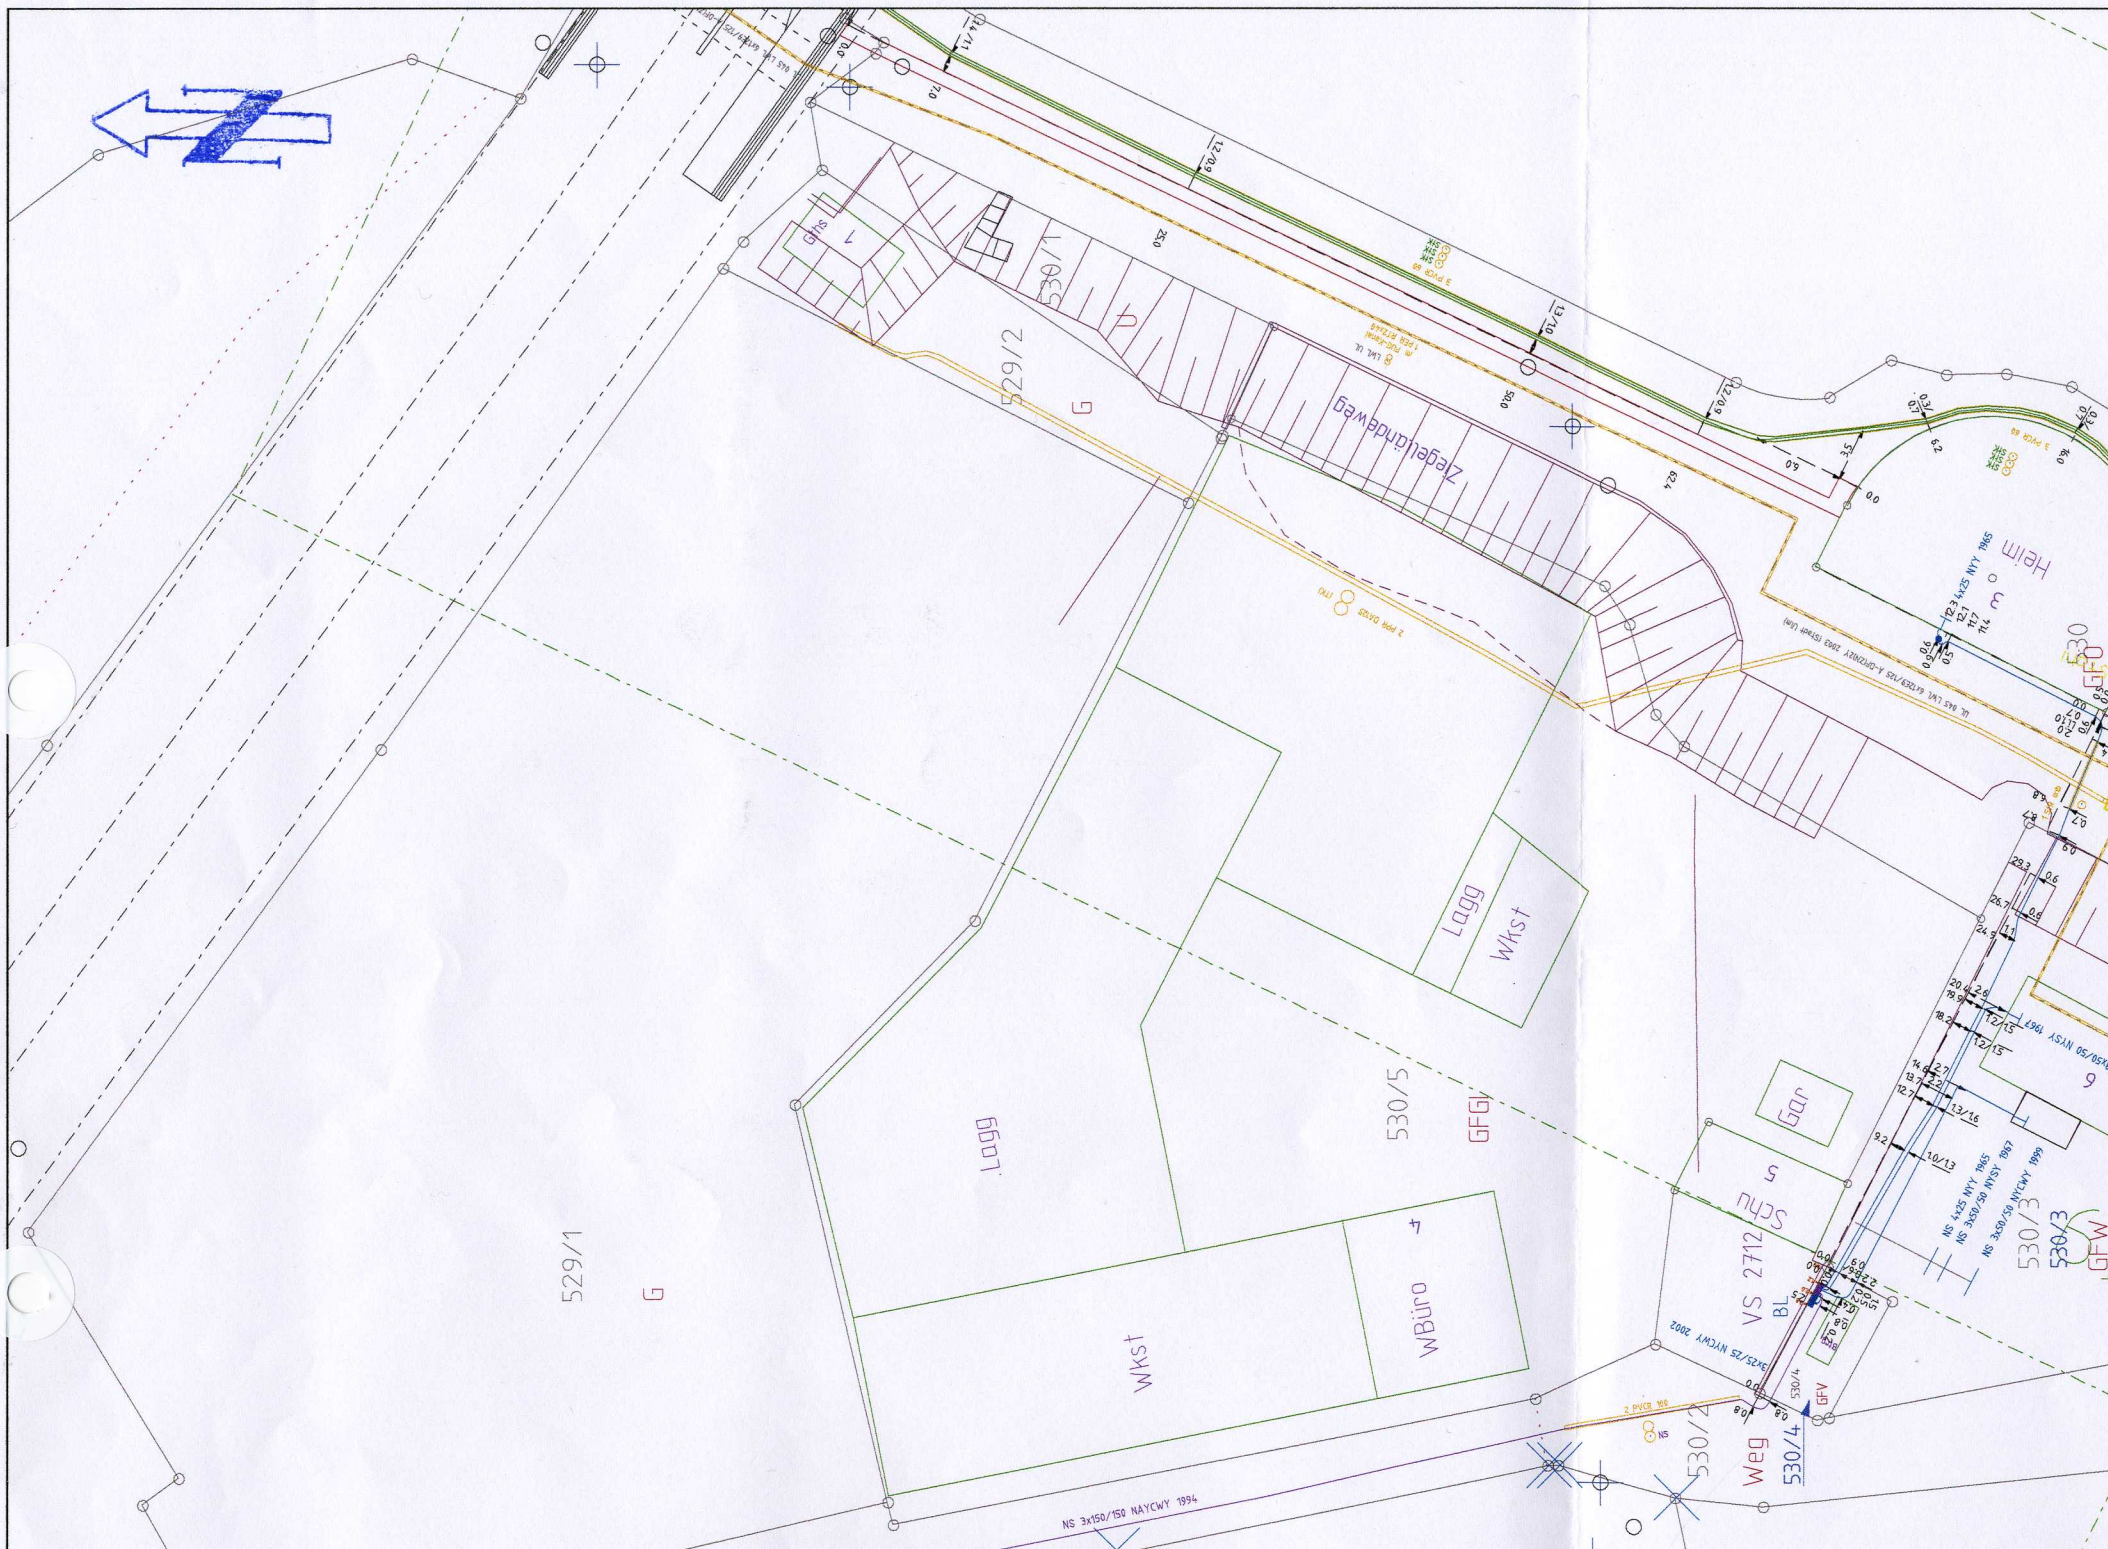

NS 3x150/150 MÄYCWY 1994




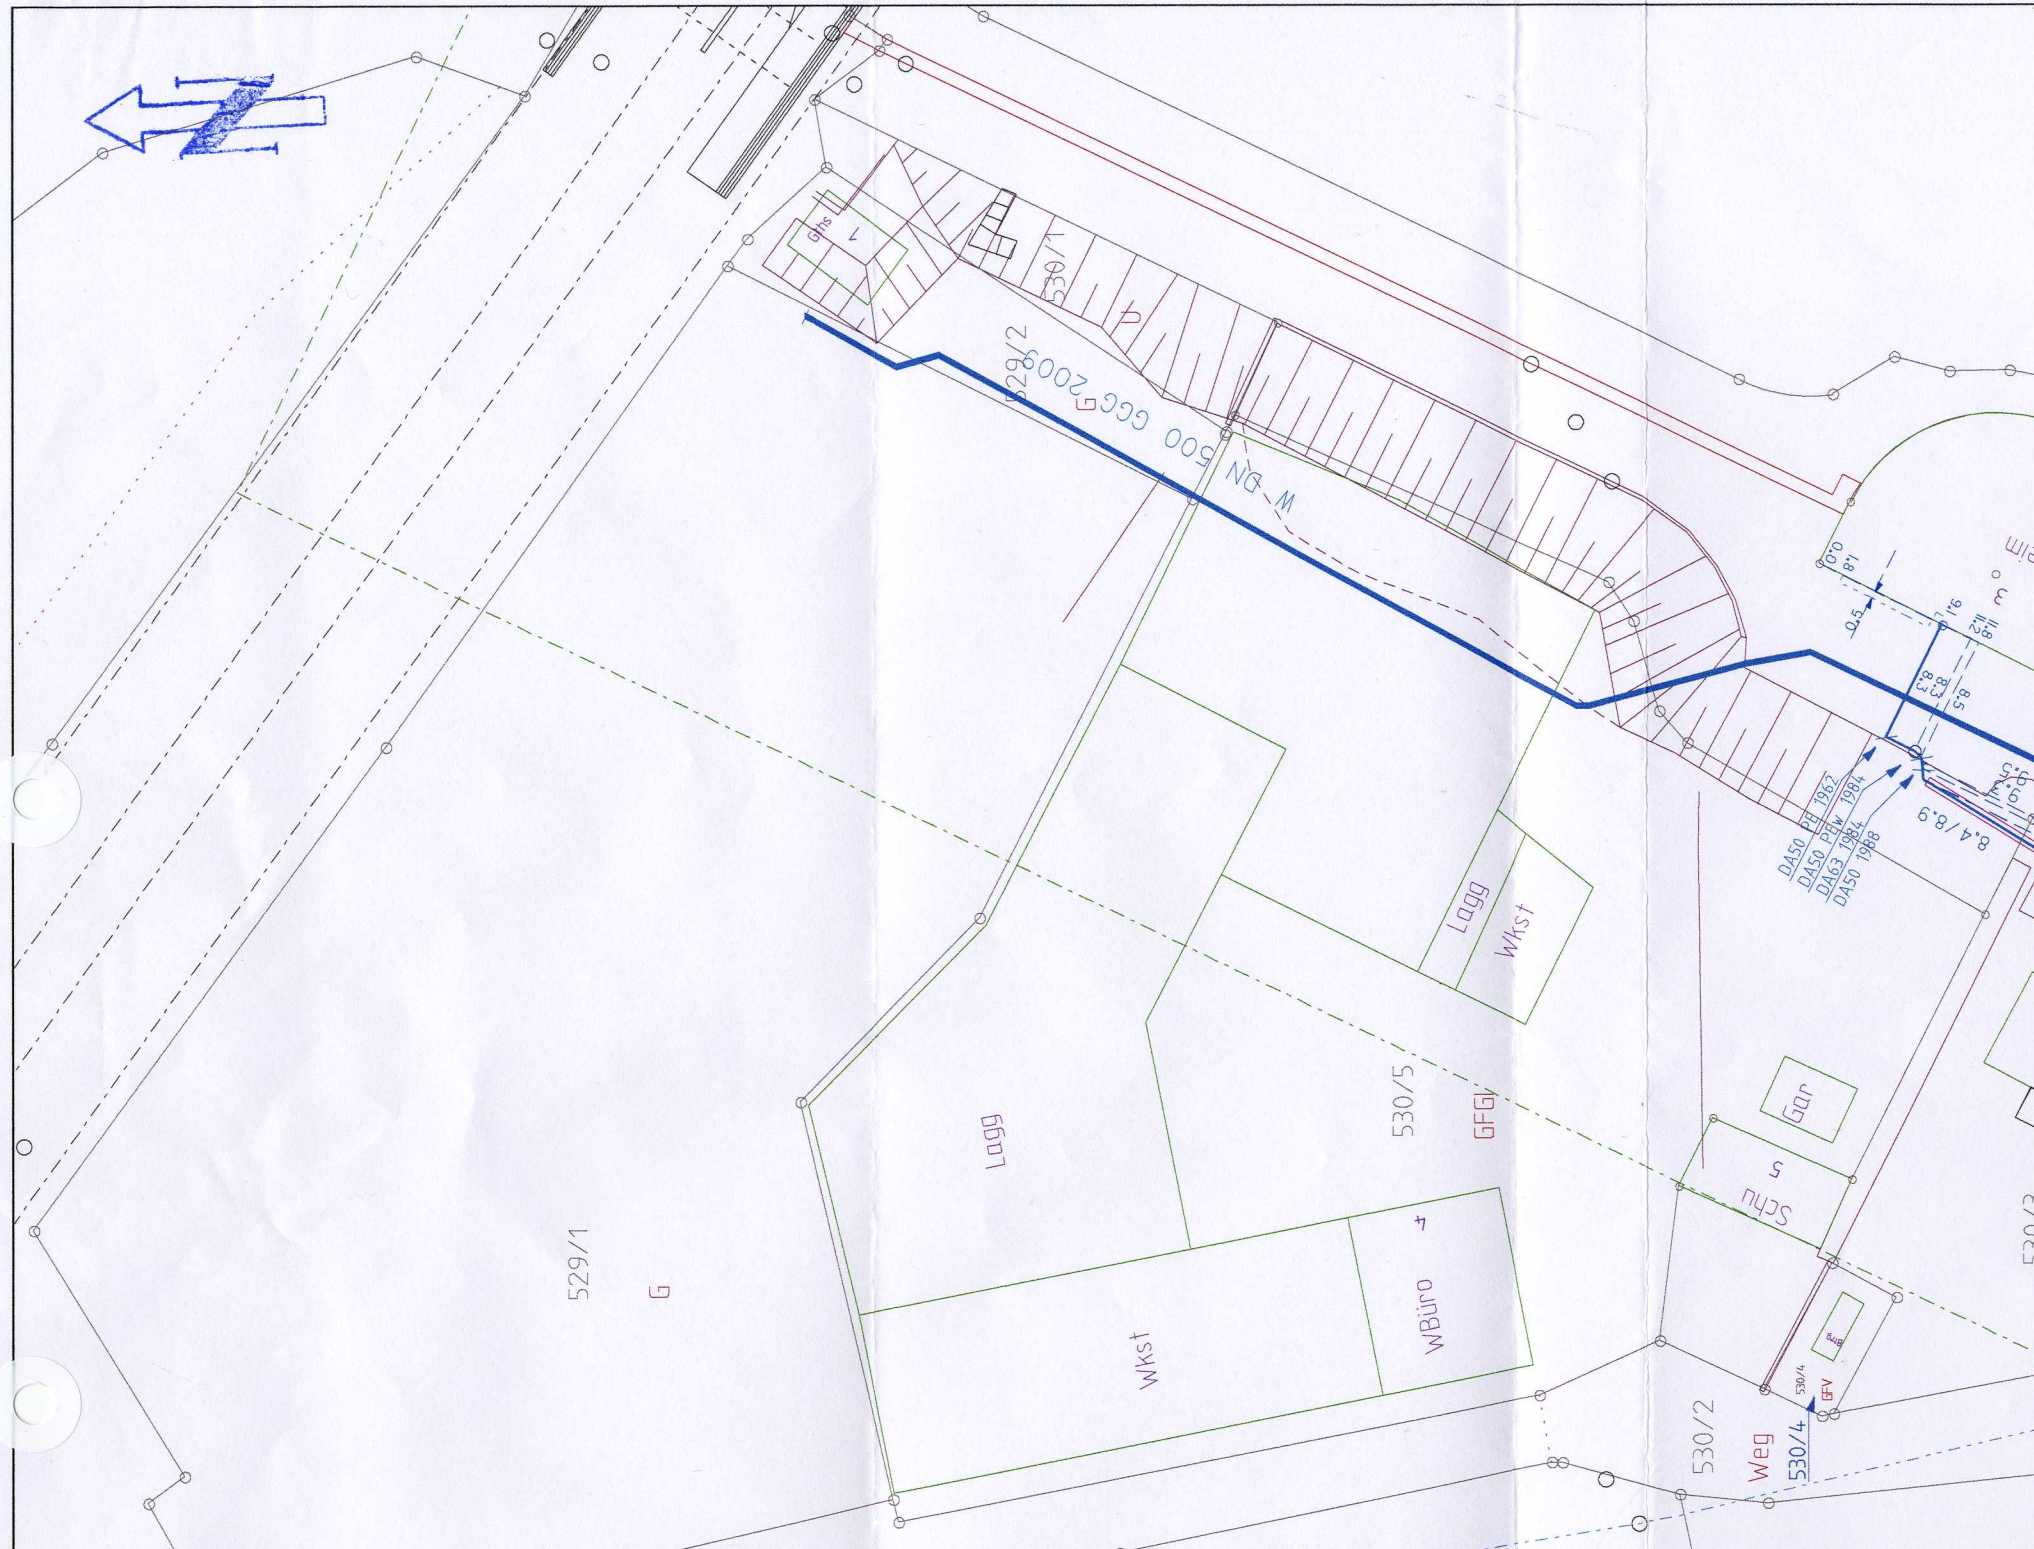

529/1

G

Lagg

Wkst

530/5

GFGV

Lagg

Wkst

530/2

530/2

Weg

530/4

GFV

Schu

5

Gar

DA50 PE 1982

DA50 PEK 1984

DA63 PEK 1984

DA50 1988

530/4

530/3

530/1

530/0

530/0

