



BA I I

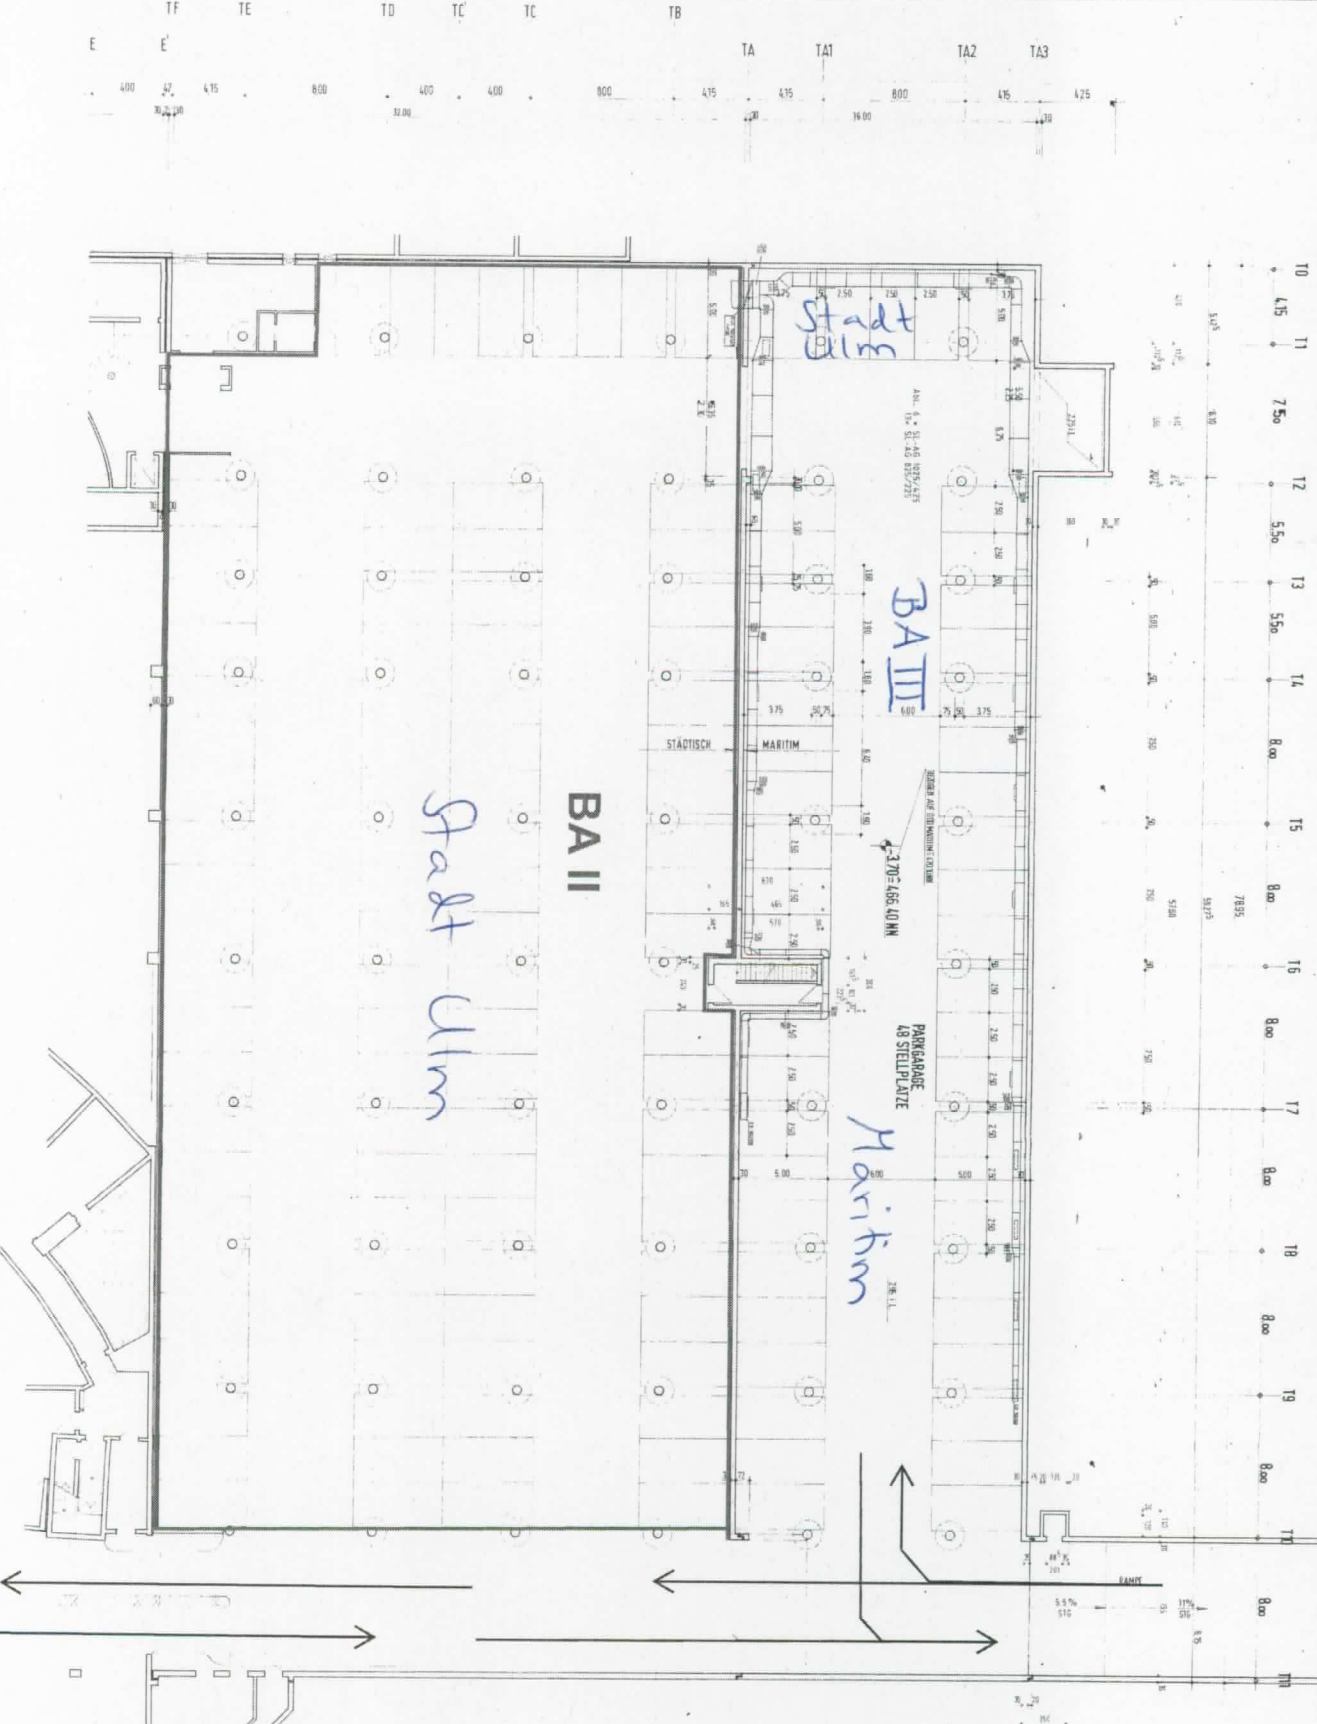

REVISIONSPLAN

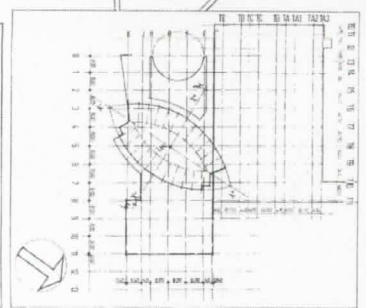

BAUTEIL : GRUNDRISS EBENE-1 GARAGE

ZUSÄTZLICHE	
PROJEKTLEITER	
VERZEICHNIS	
PROJEKT	
MARITIM HOTEL UIM AM KLEINENSTRASSE	
1:800	

